




Экспликация помещений			
Номер помещения	Наименование	Площадь, м²	Кол. помещений
1.55	Прихожая	4.30	1
1	Прихожая	4.30	1
2	Кухня	13.37	2
2	Кухня	13.37	2
3	Жилая комната	15.57	3
3	Жилая комната	15.57	3
4	Гардеробная	3.50	4
4	Гардеробная	3.50	4
5	Ванная	4.47	5
5	Ванная	4.47	5
1.58	Прихожая	4.30	1
1	Прихожая	4.30	1
2	Кухня	13.37	2
2	Кухня	13.37	2
3	Жилая комната	15.57	3
3	Жилая комната	15.57	3
4	Гардеробная	3.50	4
4	Гардеробная	3.50	4
5	Ванная	4.47	5
5	Ванная	4.47	5
1.54	Прихожая	4.77	1
1	Прихожая	4.77	1
2	Кухня-ниша	5.16	2
2	Кухня-ниша	5.16	2
3	Жилая комната	15.62	3
3	Жилая комната	15.62	3
4	Ванная	4.59	4
4	Ванная	4.59	4
1.56	Прихожая	4.61	1
1	Прихожая	4.61	1
2	Кухня-ниша	5.16	2
2	Кухня-ниша	5.16	2
3	Жилая комната	15.17	3
3	Жилая комната	15.17	3
4	Ванная	4.47	4
4	Ванная	4.47	4
			29.41

Экспликация помещений			
Номер помещения	Наименование	Площадь, м²	Кол. помещений
2.54	Прихожая	8.11	1
1	Прихожая	8.11	1
2	Кухня	10.96	2
2	Кухня	10.96	2
3	Жилая комната	17.84	3
3	Жилая комната	17.84	3
4	Спальня	15.12	4
4	Спальня	15.12	4
5	Ванная	4.47	5
5	Ванная	4.47	5
6	Санузел	1.53	6
6	Санузел	1.53	6
3.54	Прихожая	9.27	1
1	Прихожая	9.27	1
2	Кухня-ниша	6.15	2
2	Кухня-ниша	6.15	2
3	Жилая комната	15.96	3
3	Жилая комната	15.96	3
4	Спальня	13.38	4
4	Спальня	13.38	4
5	Спальня	13.74	5
5	Спальня	13.74	5
6	Ванная	4.64	6
6	Ванная	4.64	6
7	Санузел	1.60	7
7	Санузел	1.60	7
			56.76
Площадь общего пользования			19.04
Площадь лестничной клетки			15.52
Площадь коридора			39.42
Общая площадь помещений			73.98
			340.74

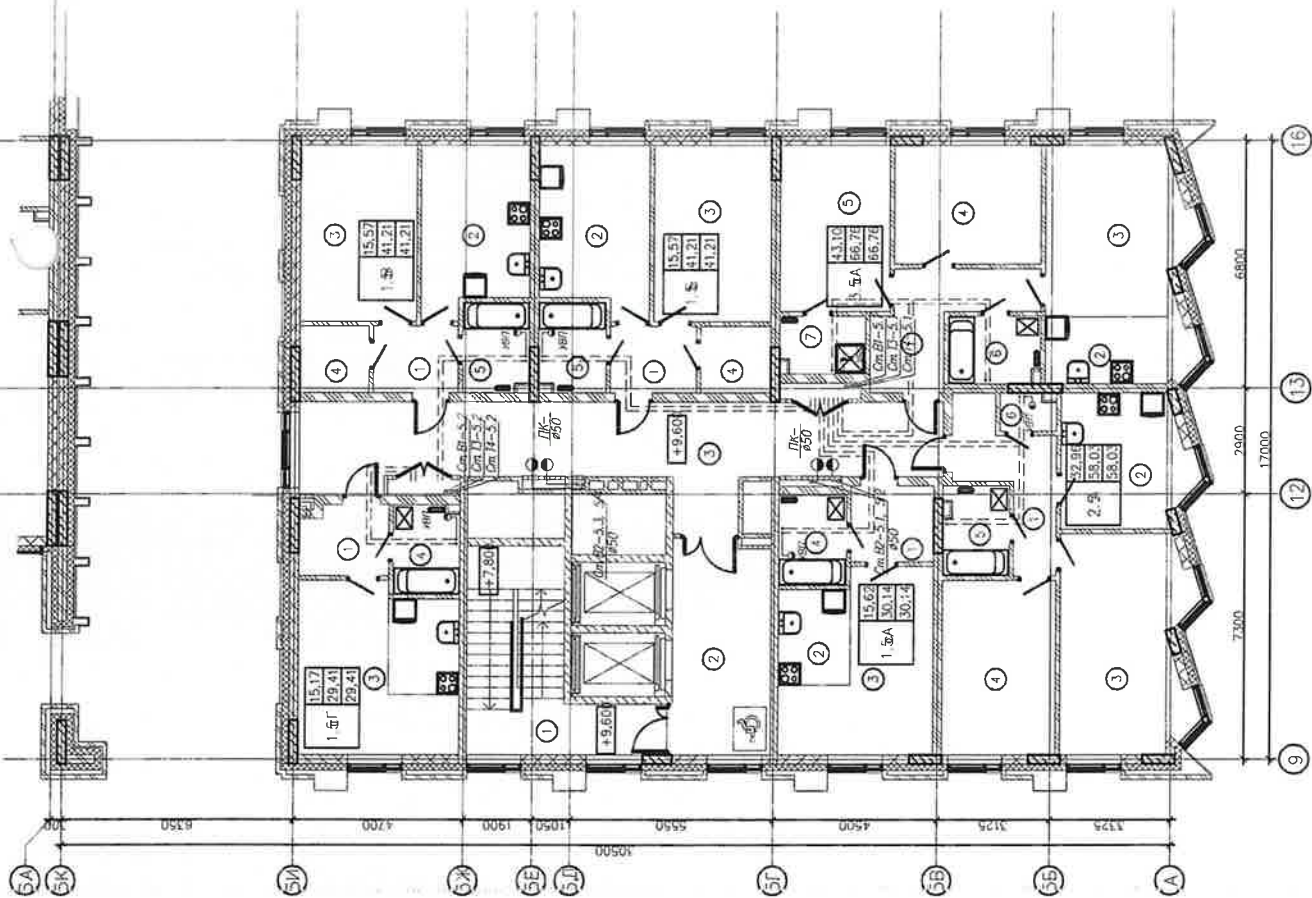

Исполнительная схема №4 от 30.11.2025г.

Жилой комплекс по ул. Бухарская - Вознесенский тракт г.Казань, РТ
1 этаж

Водоснабжение

Секция 5
Исполнительная схема на
отм.+9.600 -12.900, включая планы на
отм.+16.450 с сетями водопровода

Проект: Речников Е.А.
Дизайнер: Зайнуллин Т.М.

Лист 1

ИД

Лист

Листов

000 "СК ТАМР"




Исполнительная схема №8 от 30.11.2025г.

Жилой комплекс по ул. Бухарская - Вознесенский тракт г.Казань, РТ
1 этап

Водоснабжение

Секция 5. Исполнительная смена жилищного хозяйства на отч. +16 200, +19 500, +22 800, +26 100, +29 400, +32 700, +36 000, +39 300, +42 600, +45 900 с сепарати водопровода.

[illegible]

ООО "СК ТАИР"


