



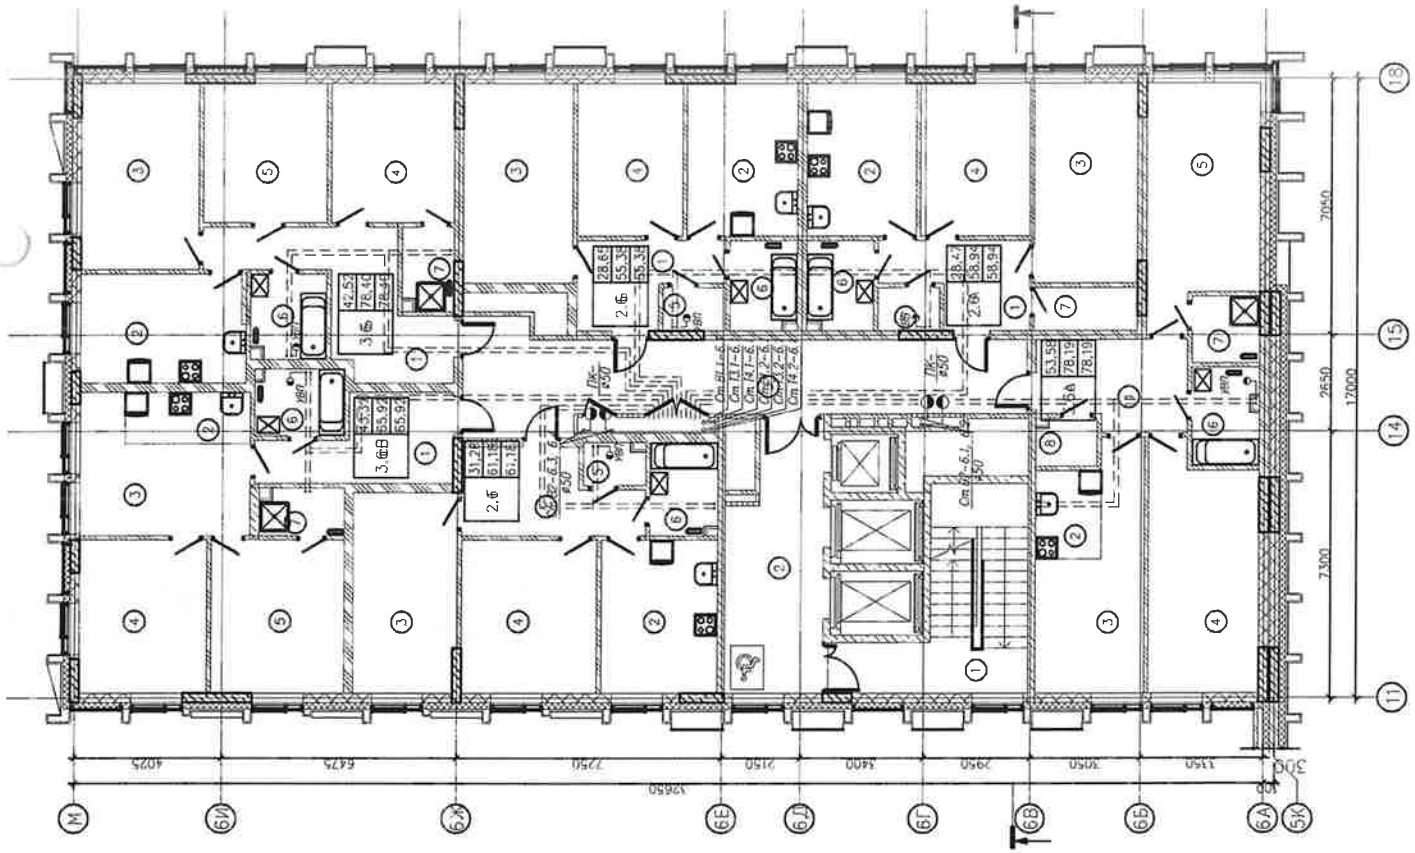

УЛИКАЦИЯ			
ПОМЕЩЕНИЙ			
Номер помеще-ния	Наименование	Площадь, м²	Ком. по-меще-ния
2.6A			
1	Прихожая	6,03	53,94
2	Кухня	12,68	
3	Жилая комната	15,70	
4	Спальня	12,08	
5	Санузел	1,69	
6	Ванная	4,48	
7	Гардеробная	3,39	
2.6Б			
1	Прихожая	7,68	55,38
2	Кухня	12,68	
3	Жилая комната	15,55	
4	Спальня	12,10	
5	Санузел	1,89	
6	Ванная	4,48	
2.6Г			
1	Прихожая	10,09	61,13
2	Кухня	15,31	
3	Жилая комната	13,68	
4	Спальня	15,58	
5	Санузел	1,89	
6	Ванная	4,63	
3.6CA			
1	Прихожая	9,80	76,19
2	Кухня-ниша	4,40	
3	Жилая комната	15,04	
4	Спальня	13,35	
5	Спальня	15,16	
6	Ванная	4,90	
7	Санузел	3,29	
8	Гардеробная	7,61	

Экспликация помещений				
Номер помещения	Наименование	Площадь, м²	Ком. помещение	
3.6Б				
1	Прихожая	14,52		
2	Кухня	13,38		
3	Жилая комната	16,52		
4	Спальня	13,02		
5	Санузел	12,98		
6	Ванная	4,77		
7	Санузел	3,21		
3.6Бв		78,40		
1	Прихожая	10,27		
2	Кухня-ниша	4,86		
3	Жилая комната	13,42		
4	Спальня	14,62		
5	Санузел	15,33		
6	Ванная	4,48		
7	Санузел	2,94		
		65,92		
Помещения общего пользования				
		19,01		
2	Лифтовый холл	17,71		
3	Коридор	34,22		
Итого помещений		70,94		
		468,95		

Компьютерная схема

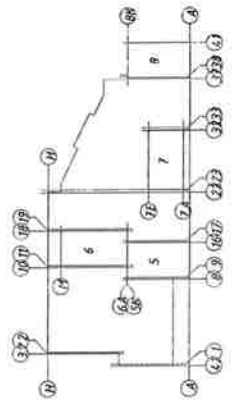


Исполнительная схема 3 от 30.11.2025г.

Жилой комплекс по ул. Бухарская - Вознесенский тракт г.Казань, РТ
1 этап

Водоснабжение


Проект	Роль	ИД	Лист	Листов
Директор	Эксперт	1	1	
Секция 6. Исполнительная схема на от +9.600, +12.900 с сетями водопровода				
ООО "СК ТАИР"				

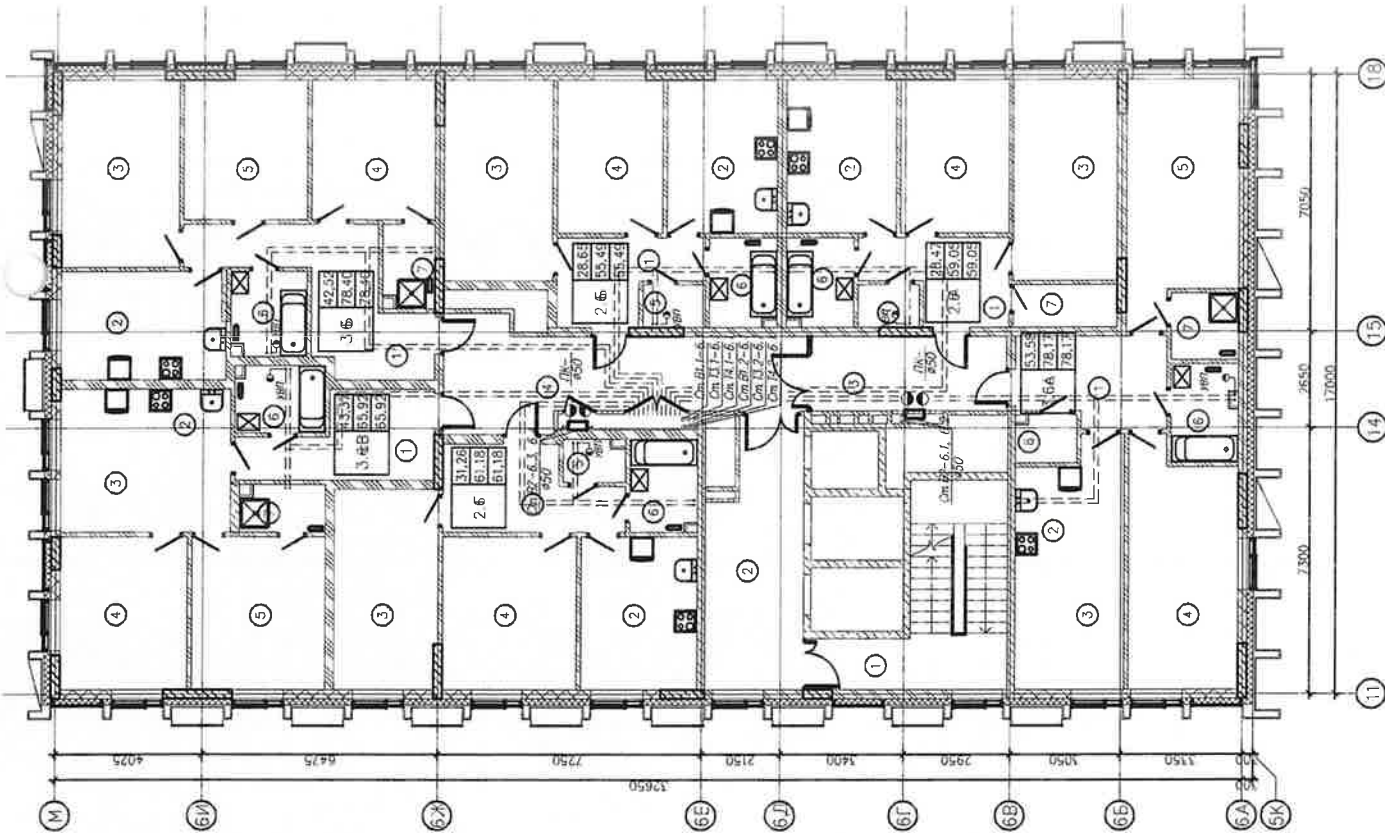

Экспликация помещений		Площадь, м²	Комп. помещений
Номер помещения	Наименование		
2.6А	1 Прихожая	8,03	
	2 Кухня	12,68	
	3 Жилая комната	15,79	
	4 Спальная комната	12,68	
	5 Санузел	2,01	
	6 Ванная	4,47	
	7 Гардеробная	3,39	
2.6Б	1 Прихожая	8,03	
	2 Кухня	12,68	
	3 Жилая комната	15,79	
	4 Спальная комната	12,68	
	5 Санузел	2,01	
	6 Ванная	4,47	
	7 Гардеробная	3,39	
2.6Г	1 Прихожая	10,09	
	2 Кухня	14,31	
	3 Жилая комната	15,68	
	4 Спальная комната	15,58	
	5 Санузел	1,89	
	6 Ванная	4,63	
3.6А	1 Прихожая	9,80	
	2 Кухня	4,40	
	3 Жилая комната	15,04	
	4 Спальная комната	19,38	
	5 Спальная комната	15,16	
	6 Ванная	4,68	
	7 Санузел	3,39	
	8 Гардеробная	2,12	
		78,17	

Экспликация помещений		Площадь, м²	Комп. помещений
Номер помещения	Наименование		
3.6Б	1 Прихожая	14,52	
	2 Кухня	13,38	
	3 Жилая комната	16,52	
	4 Спальная комната	13,07	
	5 Спальная комната	12,98	
	6 Ванная	4,77	
	7 Санузел	3,21	
3.6В	1 Прихожая	10,27	
	2 Кухня	4,86	
	3 Жилая комната	13,42	
	4 Спальная комната	14,62	
	5 Спальная комната	15,33	
	6 Ванная	4,48	
	7 Санузел	2,94	
		65,92	
	Площадь общего коридора	19,04	
	Площадь лестничной клетки	17,71	
	Лифтовая жилая	10,93	
	Коридор	3,29	
	Харидор	70,97	
	Общая площадь помещений	469,18	

Компьютерная схема

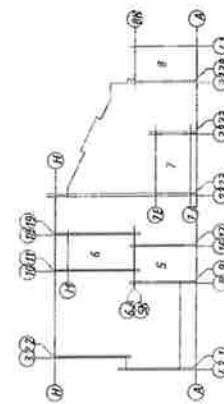

Исполнительная схема №10 от 30.11.2025г.

Жилой комплекс по ул. Бухарская - Вознесенский тракт г.Казань, РТ
1 этап

Водоснабжение

Секция 6. Исполнительная схема на
этап - 62.400, +65.700 с сетями
водоснабжения

Проект
Директор
Инженер
Заведующий ТМ

Лист
ИД
1

Лист
ИД
1

Ликозация помещений:		Ком. помеще-ние
Номер помеще-ния	Наименование	Площадь, м ²
2.5A		
1	Прихожая	8,02
2	Кухня	12,53
3	Жилая комната	15,79
4	Спальня	12,68
5	Санузел	2,01
6	Ванная	4,47
7	Коридор	3,39
		59,05
2.5Б		
1	Прихожая	7,59
2	Кухня	12,88
3	Жилая комната	16,55
4	Спальня	12,10
5	Санузел	2,01
6	Ванная	4,47
		55,49
2.6Г		
1	Прихожая	10,09
2	Кухня	13,31
3	Жилая комната	15,83
4	Спальня	15,53
5	Санузел	1,80
6	Ванная	4,63
		61,18
3.5А		
1	Прихожая	9,80
2	Кухня	4,40
3	Жилая комната	15,04
4	Спальня	19,38
5	Спальня	19,16
6	Ванная	4,83
7	Санузел	3,39
8	Коридор	2,12
		78,17

Экспликация помещений:		Ком. помеще-ние
Номер помеще-ния	Наименование	Площадь, м ²
3.5Б		
1	Прихожая	14,52
2	Кухня	13,38
3	Жилая комната	16,52
4	Спальня	13,02
5	Спальня	12,98
6	Ванная	4,77
7	Санузел	3,21
		78,40
3.5В		
1	Прихожая	10,27
2	Кухня	4,86
3	Жилая комната	13,42
4	Спальня	14,62
5	Спальня	15,33
6	Ванная	4,48
7	Санузел	2,94
		65,92
Помещения общего пользования		
1	Лестничная клетка	19,04
2	Лифтовый холл	17,71
3	Коридор	11,10
4	Коридор	23,13
		70,98
		449,19

Компьютерная схема

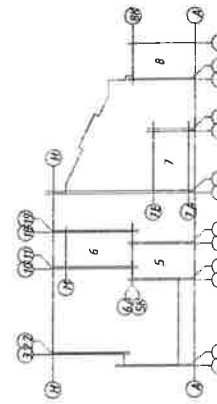

Исполнительная схема №9 от 30.11.2025г.

Жилой комплекс по ул. Бухарская - Вознесенский тракт г.Казань, РТ
1 этаж

Водоснабжение

Проект	Исполнитель	Состав	Лист	Листов
Проект	Исполнитель	ИД	1	1
Секция 6. Исполнительная схема на отп. +55.800, +59.100, +69.000, +72.300 с сетью водопровода				
ООО "СК ТАИР"				



Подпись: [Подпись]
Исполнитель: [Подпись]

