


Экспликация помещений			Кат. помеще-ния
Номер помеще-ния	Наименование	Площадь, м ²	
3.75			
1	Прихожая	12,04	
2	Кухня	11,62	
3	Жилая комната	15,58	
4	Спальня	13,79	
5	Спальня	12,83	
6	Ванная	5,02	
7	Санузел	1,71	
3.76		72,59	
1	Прихожая	4,16	
2	Кухня-ниша	3,28	
3	Жилая комната	17,26	
4	Спальня	18,95	
5	Спальня	15,92	
6	Ванная	5,02	
7	Санузел	1,50	
	Помещения общего пользования	66,09	
	Жилая комната	18,02	
2	Лифтовой холл	17,93	
3	Коридор	27,98	
	Общая площадь помещений	63,93	
		415,38	

Компьютерная схема

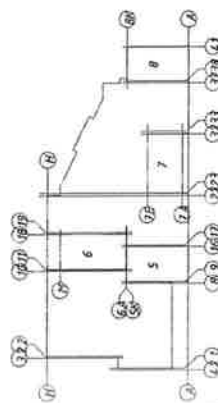

Исполнительная схема №2 от 30.11.2025г.

Жилой комплекс по ул. Бухарская - Вознесенский тракт г.Казань, РТ
1 этаж


Водоснабжение


Секция 7. Исполнительная схема на отп+9.600, +12.800 с поэтапной водопроводом

Подпись: Л.С. Павлова
Инженер Т.М. Зайнуллин

Экспликация помещений			Кат. помеще-ния
Номер помеще-ния	Наименование	Площадь, м ²	
2.75			
1	Прихожая	7,71	
2	Кухня-ниша	4,89	
3	Жилая комната	12,54	
4	Спальня	13,62	
5	Ванная	4,47	
6	Гардеробная	3,24	
		46,47	
2.76			
1	Прихожая	7,33	
2	Кухня-ниша	4,89	
3	Жилая комната	12,54	
4	Спальня	13,62	
5	Гардеробная	3,41	
6	Ванная	4,47	
		46,26	


Экспликация помещений			Кат. помеще-ния
Номер помеще-ния	Наименование	Площадь, м ²	
2.77			
1	Прихожая	9,63	
2	Кухня	11,25	
3	Жилая комната	18,33	
4	Спальня	14,11	
5	Санузел	1,94	
6	Ванная	4,47	
		59,73	
2.78			
1	Прихожая	10,18	
2	Кухня	11,25	
3	Жилая комната	18,33	
4	Спальня	14,11	
5	Санузел	1,94	
6	Ванная	4,47	
		60,28	

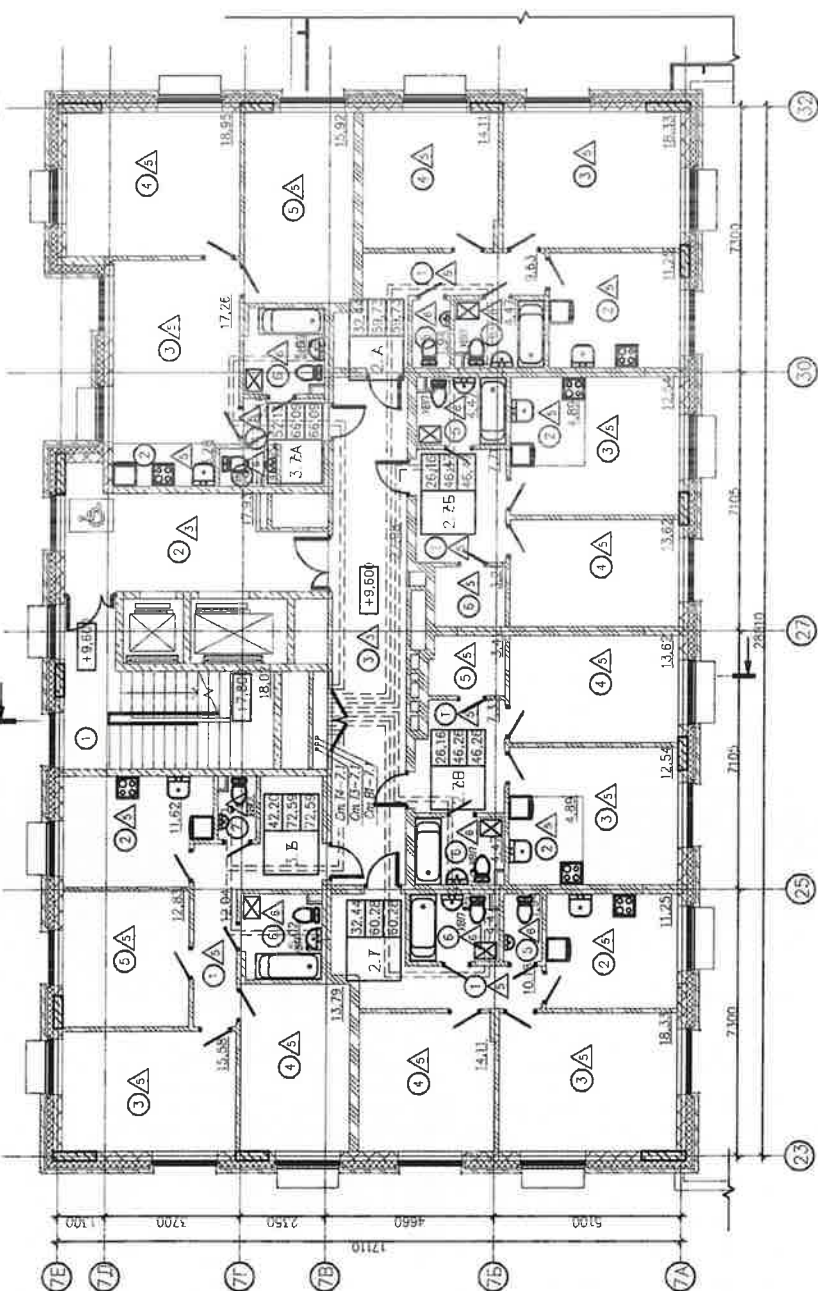

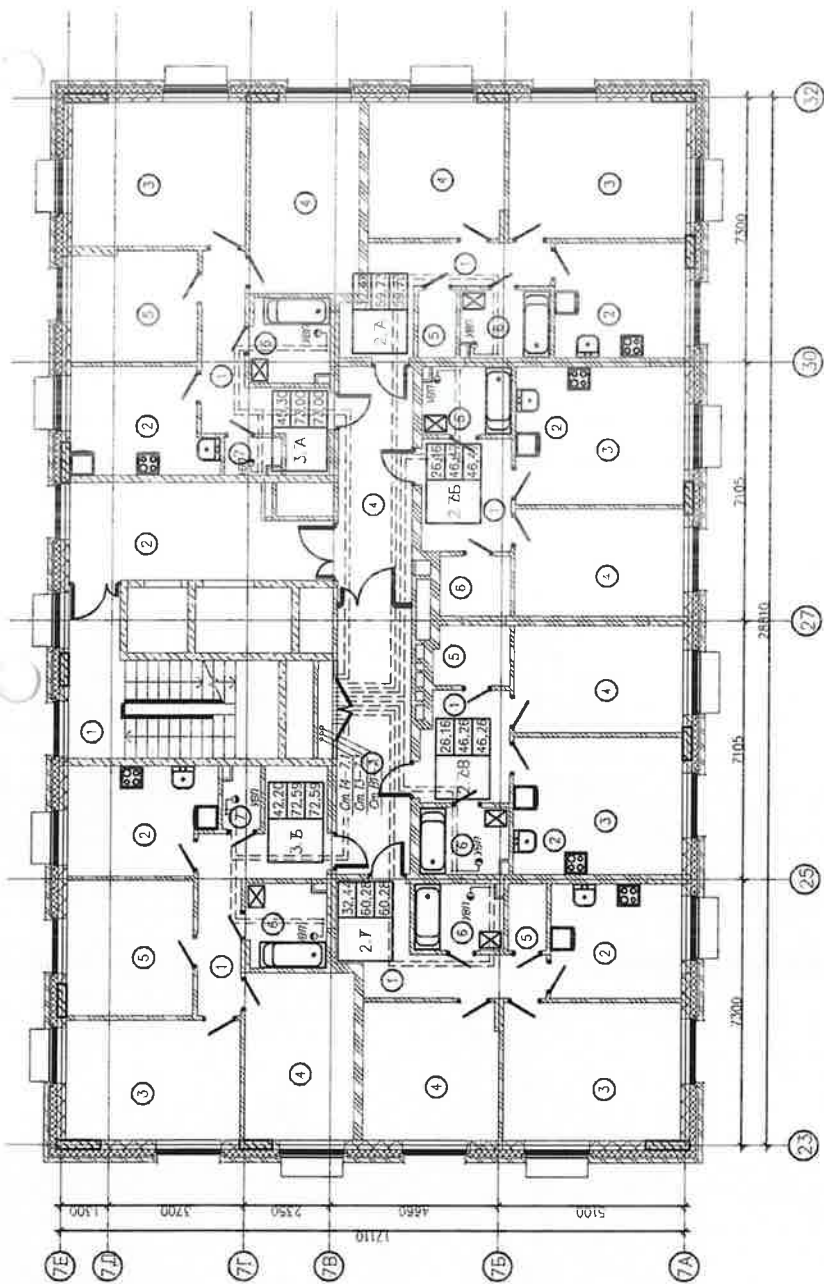

Экспликация помещений			Кот. помещений
Номер помещения	Наименование	Площадь, м²	Помещение
3.7А			
1	Прихожая	10,23	
2	Кухня	10,95	
3	Жилая комната	18,95	
4	Спальня	15,92	
5	Спальня	10,43	
6	Ванная	5,02	
7	Санузел	1,50	
3.7Б		73,00	
1	Прихожая	12,04	
2	Кухня	11,62	
3	Жилая комната	15,58	
4	Спальня	13,79	
5	Спальня	12,83	
6	Ванная	5,02	
7	Санузел	1,71	
	Помещение общего пользования	72,59	
2	Лифтовый холл	18,02	
3	Лифтовый холл	17,06	
4	Коридор	14,82	
	Общая площадь помещений	63,06	
		421,39	

Компьютерная схема

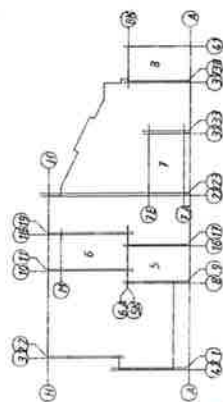

Экспликация помещений			Кот. помещений
Номер помещения	Наименование	Площадь, м²	Помещение
2.7А			
1	Прихожая	9,63	
2	Кухня	11,25	
3	Жилая комната	18,33	
4	Спальня	14,11	
5	Санузел	1,94	
6	Ванная	4,47	
		59,73	
2.7Б			
1	Прихожая	10,18	
2	Кухня	11,25	
3	Жилая комната	18,33	
4	Спальня	14,11	
5	Санузел	1,94	
6	Ванная	4,47	
		60,28	

Экспликация помещений			Кот. помещений
Номер помещения	Наименование	Площадь, м²	Помещение
2.7В			
1	Прихожая	7,71	
2	Кухня-ниша	4,89	
3	Жилая комната	12,54	
4	Спальня	13,62	
5	Ванная	4,47	
6	Горелобная	3,71	
		46,47	
2.7Г			
1	Прихожая	7,71	
2	Кухня-ниша	4,89	
3	Жилая комната	12,54	
4	Спальня	13,62	
5	Горелобная	3,41	
6	Ванная	4,47	
		46,48	



Исполнительная схема №6 от 30.11.2025г.

Жилой комплекс по ул. Бухарская - Вознесенский тракт г.Казань, РТ
1 этаж

Водоснабжение

Столб	Лист	Листов
ИД	1	

Секция 1. Исполнительная схема трубопровода на отк.+16.00, +19.50, +22.800, +26.00 с сетями водопровода

ООО «СК ТАИР»