


Экспликация помещений			Экспликация помещений		
Номер помещения	Наименование	Площадь, м ²	Номер помещения	Наименование	Площадь, м ²
1.56	Прихожая	4,30	1.56	Прихожая	4,30
2	Кухня	13,37	2	Кухня	13,37
3	Жилая комната	15,57	3	Жилая комната	15,57
4	Горелочная	3,50	4	Горелочная	3,50
5	Ванная	4,47	5	Ванная	4,47
1.58		41,21	1.58		41,21
1	Прихожая	4,30	1	Прихожая	4,30
2	Кухня	13,37	2	Кухня	13,37
3	Жилая комната	15,57	3	Жилая комната	15,57
4	Горелочная	3,50	4	Горелочная	3,50
5	Ванная	4,47	5	Ванная	4,47
1.58		41,21	1.58		41,21
1	Прихожая	4,77	1	Прихожая	4,77
2	Кухня-ниша	5,16	2	Кухня-ниша	5,16
3	Жилая комната	15,62	3	Жилая комната	15,62
4	Ванная	4,59	4	Ванная	4,59
1.58		30,14	1.58		30,14
1	Прихожая	4,61	1	Прихожая	4,61
2	Кухня-ниша	5,16	2	Кухня-ниша	5,16
3	Жилая комната	15,17	3	Жилая комната	15,17
4	Ванная	4,47	4	Ванная	4,47
1.58		29,41	1.58		29,41

Компоновочная схема

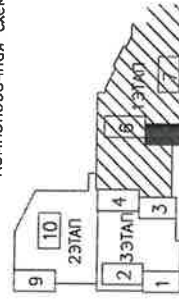

Исполнительная схема №9 от 20.04.2025г.

Жилой комплекс по ул. Букарская - Вознесенский тракт г.Казань, РТ
1 этап


Отопление

Секция 5. Исполнительная схема
3 этажа на опп. 5600


000 "СК ТАМР"



Директор	Ремизов В.А.	Подпись	ИД	Лист
Заступник Т.А.	Ремизов В.А.		1	Листов

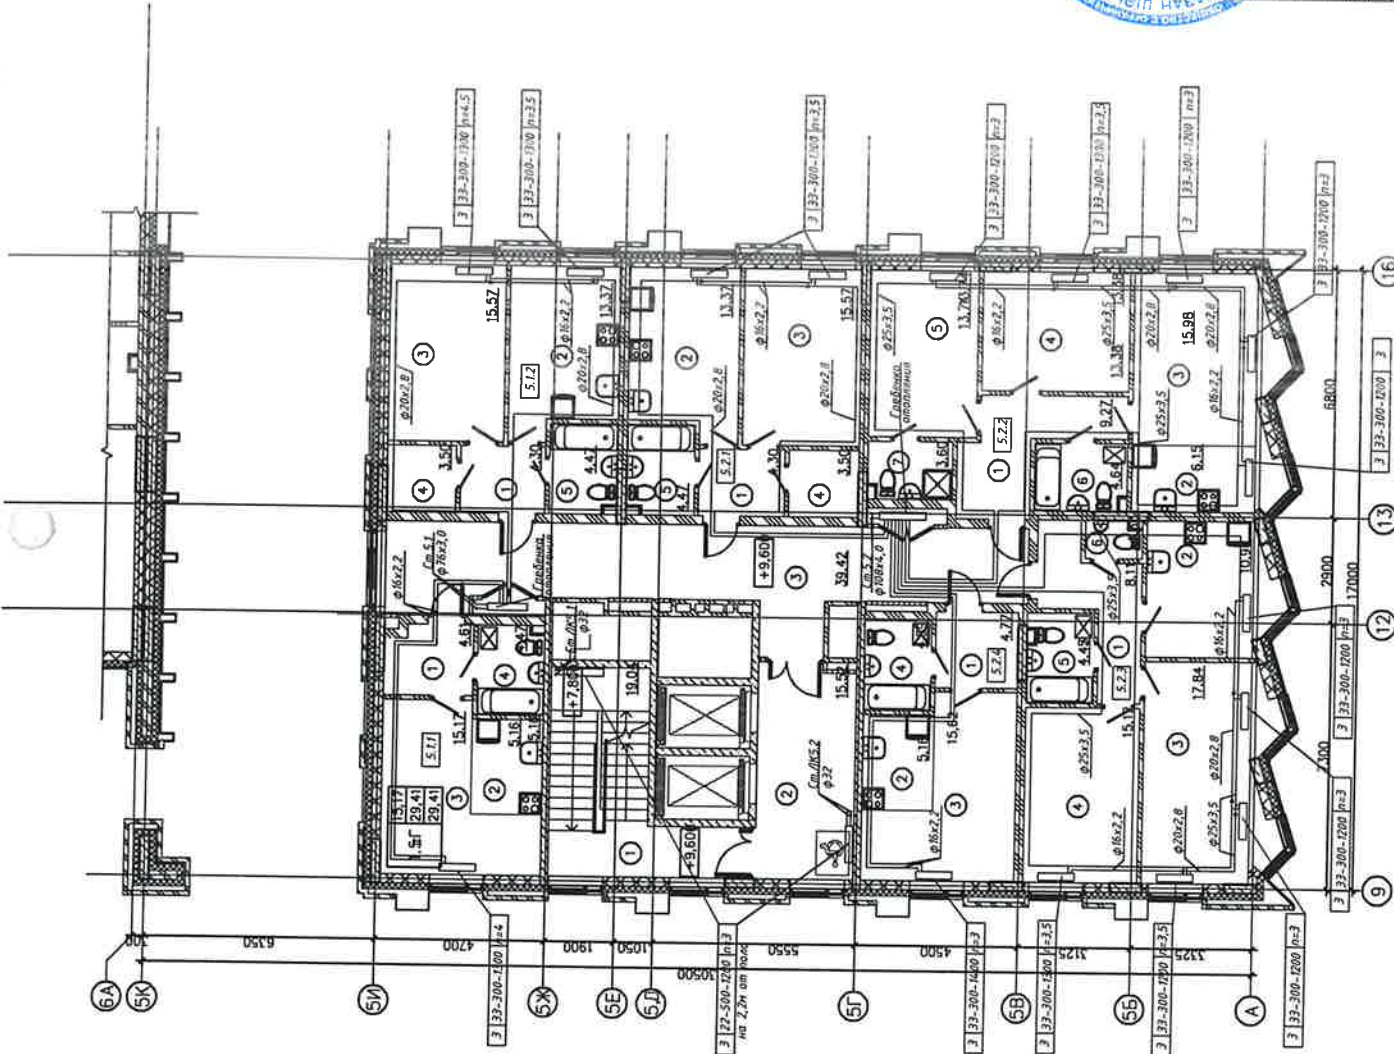

Экспликация помещений			Экспликация помещений		
№	Наименование	Площадь, м²	№	Наименование	Площадь, м²
1,55	Прихожая	4,30	1,55	Прихожая	4,30
2	Кухня	13,37	2	Кухня	13,37
3	Жилая комната	15,57	3	Жилая комната	15,57
4	Горелочная	3,50	4	Горелочная	3,50
5	Ванная	4,47	5	Ванная	4,47
1,58		41,21	1,58		41,21
1	Прихожая	4,30	1	Прихожая	4,30
2	Кухня	13,37	2	Кухня	13,37
3	Жилая комната	15,57	3	Жилая комната	15,57
4	Горелочная	3,50	4	Горелочная	3,50
5	Ванная	4,47	5	Ванная	4,47
1,58		41,21	1,58		41,21
1	Прихожая	4,77	1	Прихожая	4,77
2	Кухня-ниша	5,16	2	Кухня-ниша	5,16
3	Жилая комната	15,62	3	Жилая комната	15,62
4	Ванная	4,59	4	Ванная	4,59
1,58		30,14	1,58		30,14
1	Прихожая	4,61	1	Прихожая	4,61
2	Кухня-ниша	5,16	2	Кухня-ниша	5,16
3	Жилая комната	15,17	3	Жилая комната	15,17
4	Ванная	4,47	4	Ванная	4,47
		29,41			29,41

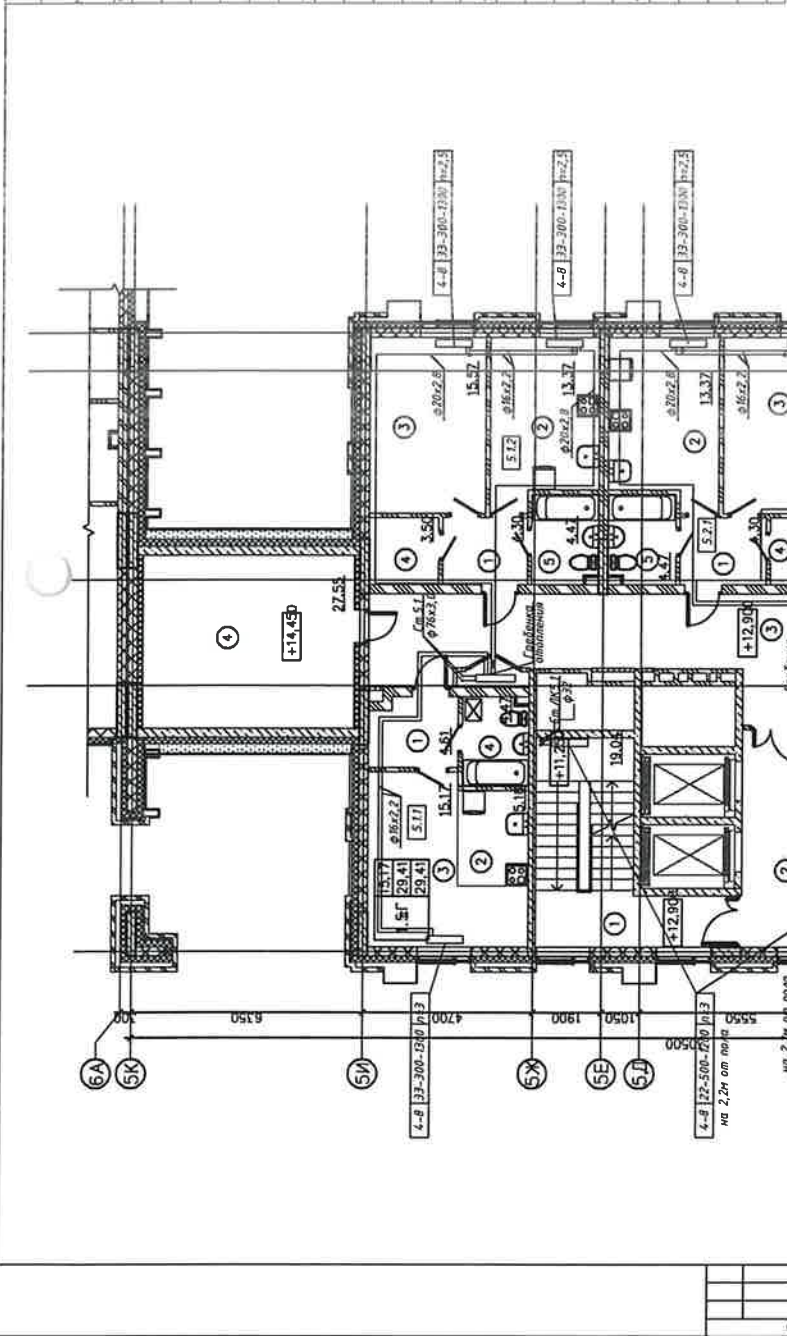

Компоновочная схема

Исполнительная схема №10 от 20.04.2025г.

Жилой комплекс по ул. Бухарская – Вознесенский тракт г.Казань, РТ
1 этаж

Отопление

Параб. Речников В.А. 20.04.25

Директор Забавин Т.М. 20.04.25


Инженер

Секция 5. Исполнительная схема
4. Этажа на отч. +12,900, +14,500

000 "СК ТАИР"

Экспликация помещений		Кат. помещения
Номер помещения	Наименование	
2.5.5б		
1	Прихожая	8,55
2	Кухня-ниша	4,77
3	Жилая комната	13,89
4	Спальня	15,67
5	Ванная	5,76
2.5.5в		48,64
1	Прихожая	8,55
2	Кухня-ниша	4,77
3	Жилая комната	13,59
4	Спальня	15,37
5	Ванная	5,76
3.5.5а		48,04
1	Прихожая	9,27
2	Кухня-ниша	6,97
3	Жилая комната	17,24
4	Спальня	13,38
5	Спальня	13,74
6	Ванная	4,64
7	Санузел	3,60
		66,84
Помещения общего пользования		
1	Лестничная клетка	19,04
2	Лифтовая	15,52
3	Коридор	23,22
4	Коридор	16,63
Общая площадь помещений		74,41
		442,83

Экспликация помещений		Кат. помещения
Номер помещения	Наименование	
1.5.5		
1	Прихожая	4,30
2	Кухня	13,37
3	Жилая комната	15,57
4	Гардеробная	3,50
5	Ванная	4,47
		41,21
1.5.8		
1	Прихожая	4,30
2	Кухня	13,37
3	Жилая комната	15,57
4	Гардеробная	3,50
5	Ванная	4,47
		41,21
1.5.9		
1	Прихожая	4,77
2	Кухня-ниша	5,16
3	Жилая комната	15,52
4	Ванная	4,59
		30,14
1.5.7		
1	Прихожая	4,41
2	Кухня-ниша	5,16
3	Жилая комната	15,17
4	Ванная	4,47
		29,21
2.5.А		
1	Прихожая	8,11
2	Кухня	12,02
3	Жилая комната	19,88
4	Спальня	15,12
5	Ванная	4,47
6	Санузел	1,53
		61,13

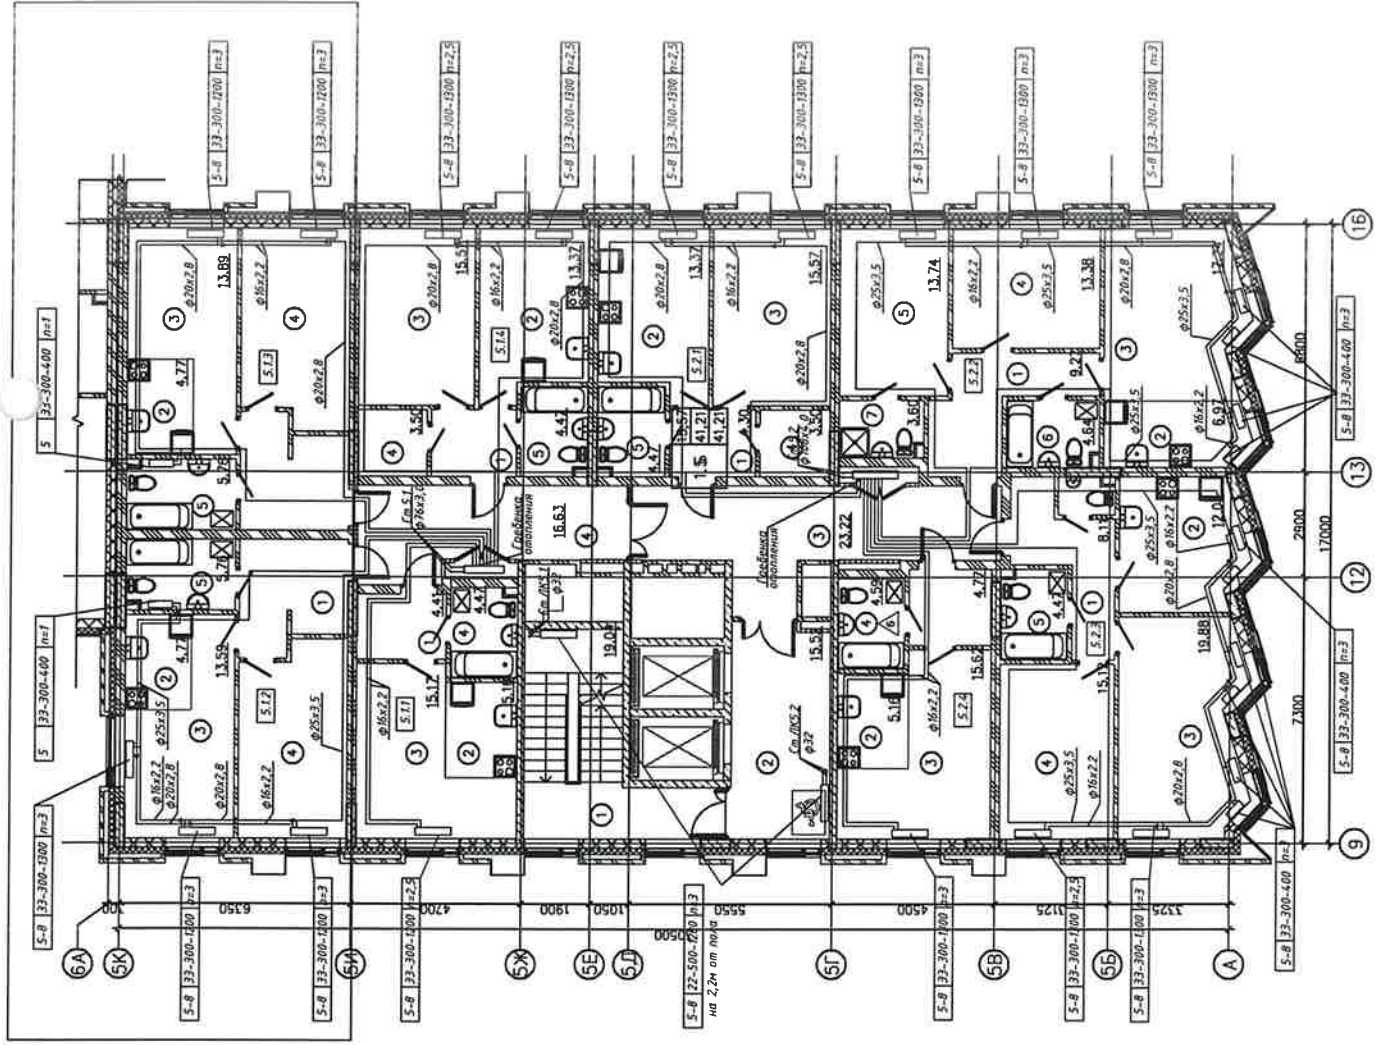

Исполнительная схема №1 от 20.04.2025г.

Жилой комплекс по ул. Бухарская - Вознесенский тракт г.Казань, РТ
1 этап



Отопление		Лист	Листов
Содержание	ИД		
Секция 5. Исполнительная схема 5-8 этажа	000 "СК ТАИР"	1	

Формат А3

Экспликация помещений		
Номер помещения	Наименование	Площадь, м ²
1.5Б	Прихожая	4,30
2	Кухня	13,37
3	Жилая комната	15,57
4	Горелобная	5,50
5	Ванная	4,47
1.5В		41,21
1	Прихожая	4,30
2	Кухня	13,37
3	Жилая комната	15,57
4	Горелобная	5,50
5	Ванная	4,47
1.5А		41,21
1.5А/1	Прихожая	4,77
2	Кухня-ниша	5,16
3	Жилая комната	15,62
4	Ванная	4,59
1.5А/2		30,14
1	Прихожая	4,41
2	Кухня-ниша	5,16
3	Жилая комната	15,17
4	Ванная	4,47
2.5А		29,21
1	Прихожая	8,11
2	Кухня	12,02
3	Жилая комната	19,88
4	Спальня	15,12
5	Ванная	4,47
6	Санузел	1,53
		61,13

Экспликация помещений		
Номер помещения	Наименование	Площадь, м ²
2.5Б		
1	Прихожая	8,55
2	Кухня-ниша	4,77
3	Жилая комната	13,89
4	Спальня	15,67
5	Ванная	5,76
2.5В		48,64
1	Прихожая	8,55
2	Кухня-ниша	4,77
3	Жилая комната	13,59
4	Спальня	15,37
5	Ванная	5,76
3.5А		48,04
1	Прихожая	9,27
2	Кухня-ниша	6,97
3	Жилая комната	17,24
4	Спальня	13,38
5	Спальня	13,74
6	Ванная	4,64
7	Санузел	3,60
		68,84
Помещения общего пользования		
1	Лестничная	19,04
2	Лифтовая жилая (ЛБЗ)	15,77
3	Коридор	23,22
4	Коридор	16,63
Общая площадь помещений		443,08

Компоновочная схема

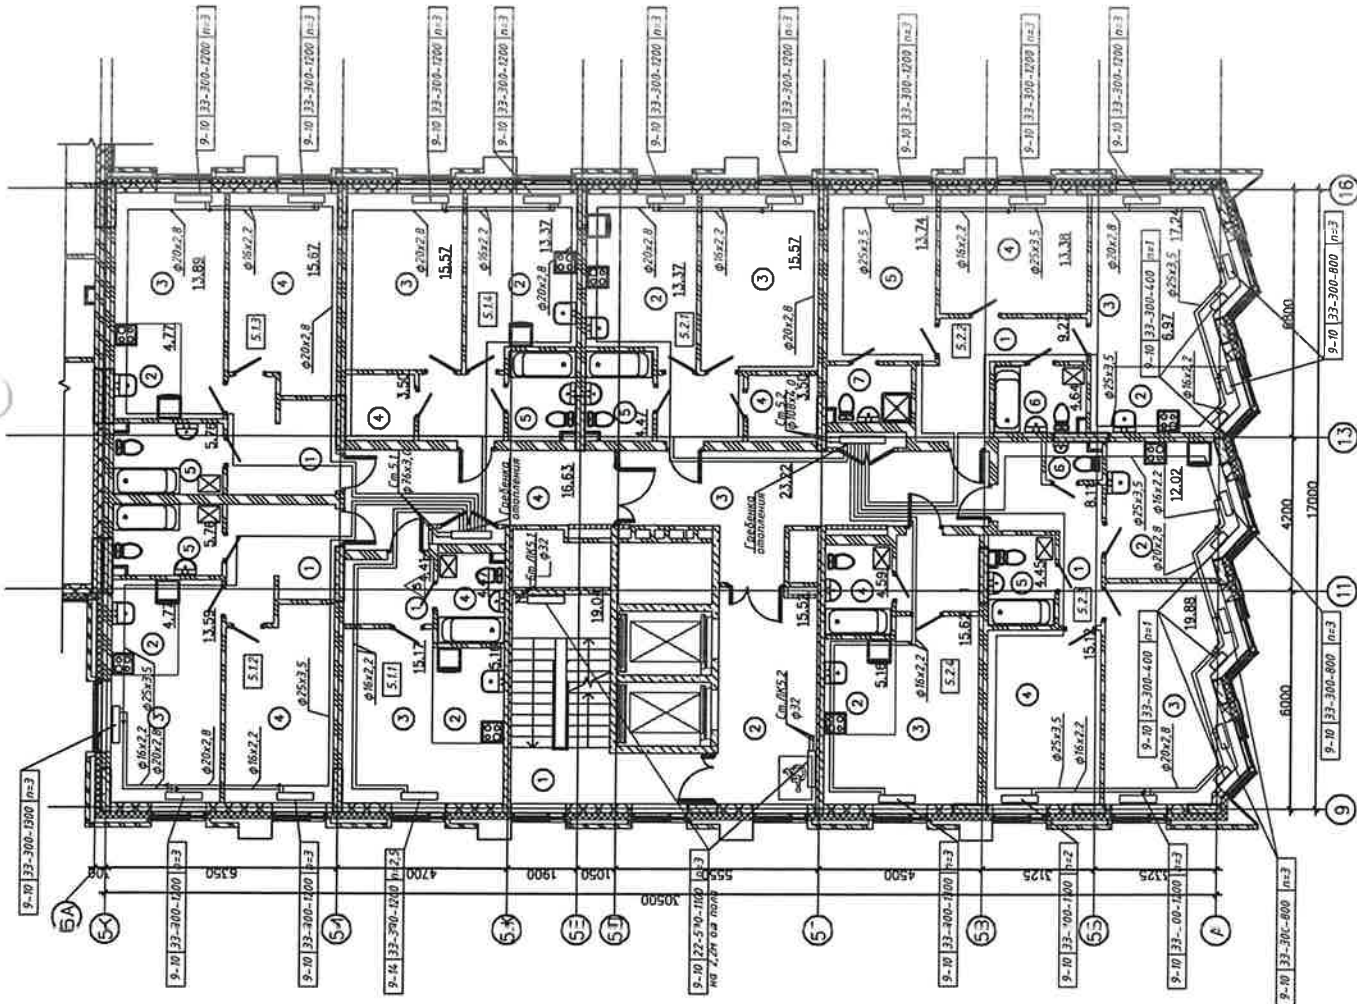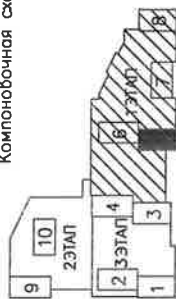

Исполнительная схема №12 от 20.04.2025г.

Жилой комплекс по ул. Бухарская - Вознесенский протек г.Казань, РТ
1 этаж

Отопление		
ИД	Лист	Листов
1	1	
Секция 5. Исполнительная схема 9-10 этажей		
000 "СК ТАИР"		

