




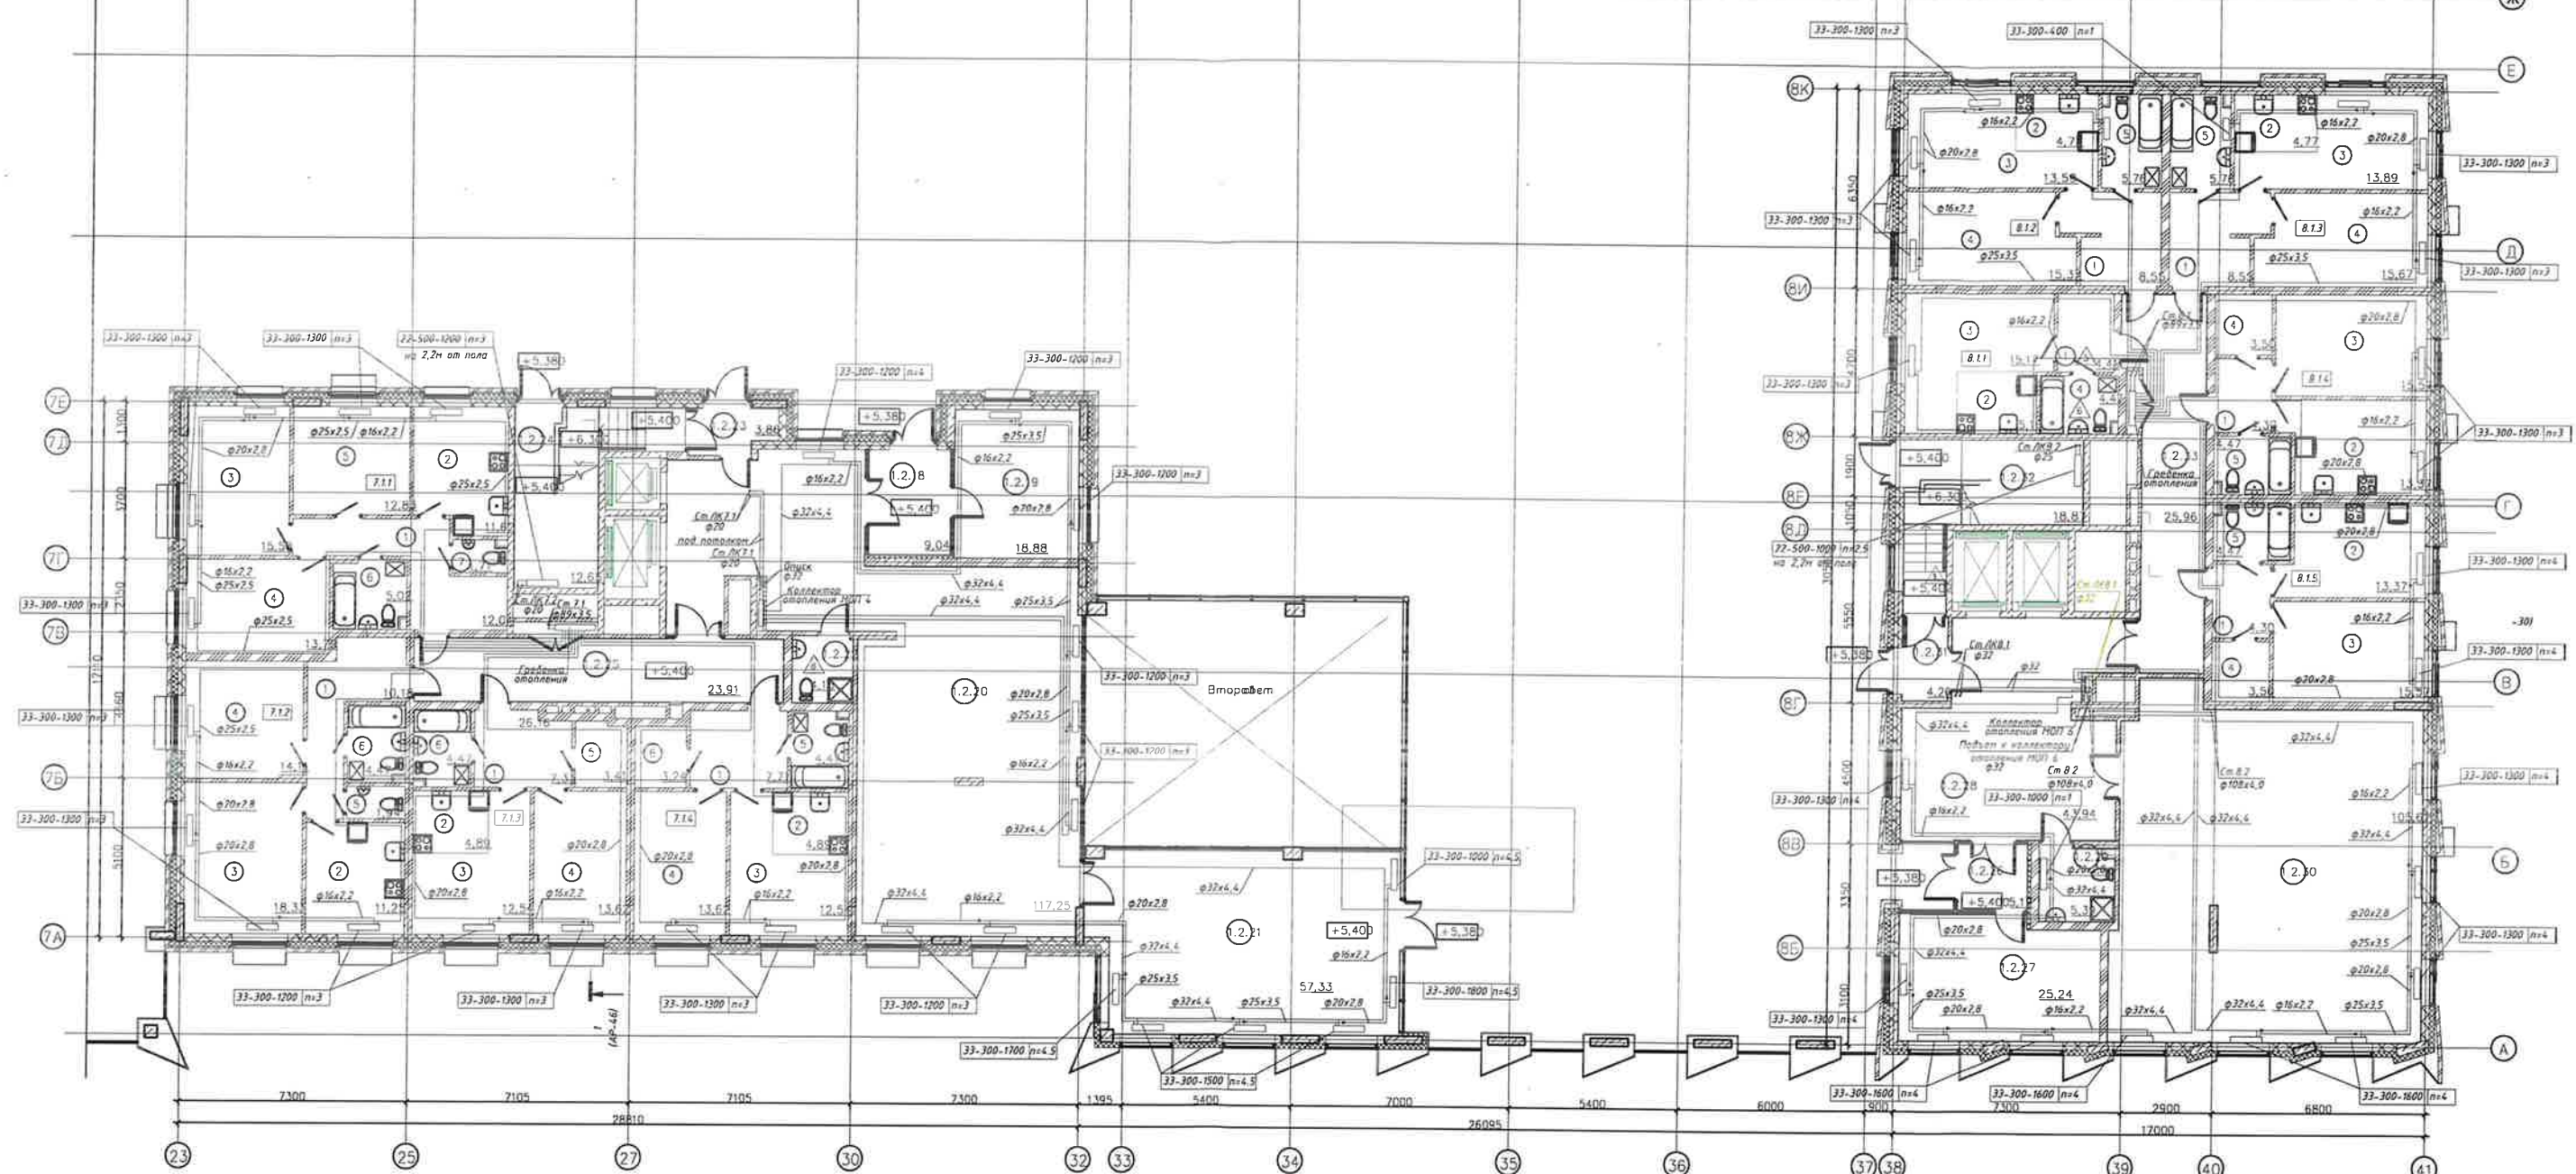


Компоновочная схема

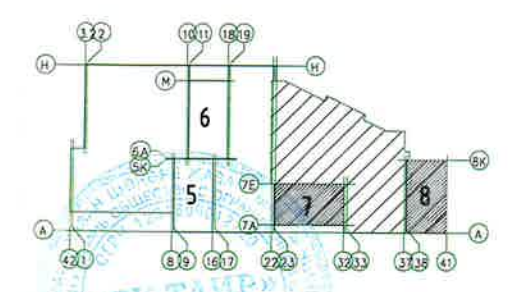

Исполнительная схема №14 от 20.04.2025г.		
Жилой комплекс по ул. Бухарская - Вознесенский тракт г.Казань, РТ		
1 этаж		
Прораб	Романов В.	20.04.25
Архитектор	Эльдаров Т.И.	17.01.25
Страницы		Страниц
ИД		ИД
Секции 7, 8. Исполнительная схема		000 "СК ТАИР"
2 этажа на отм. +5.400		

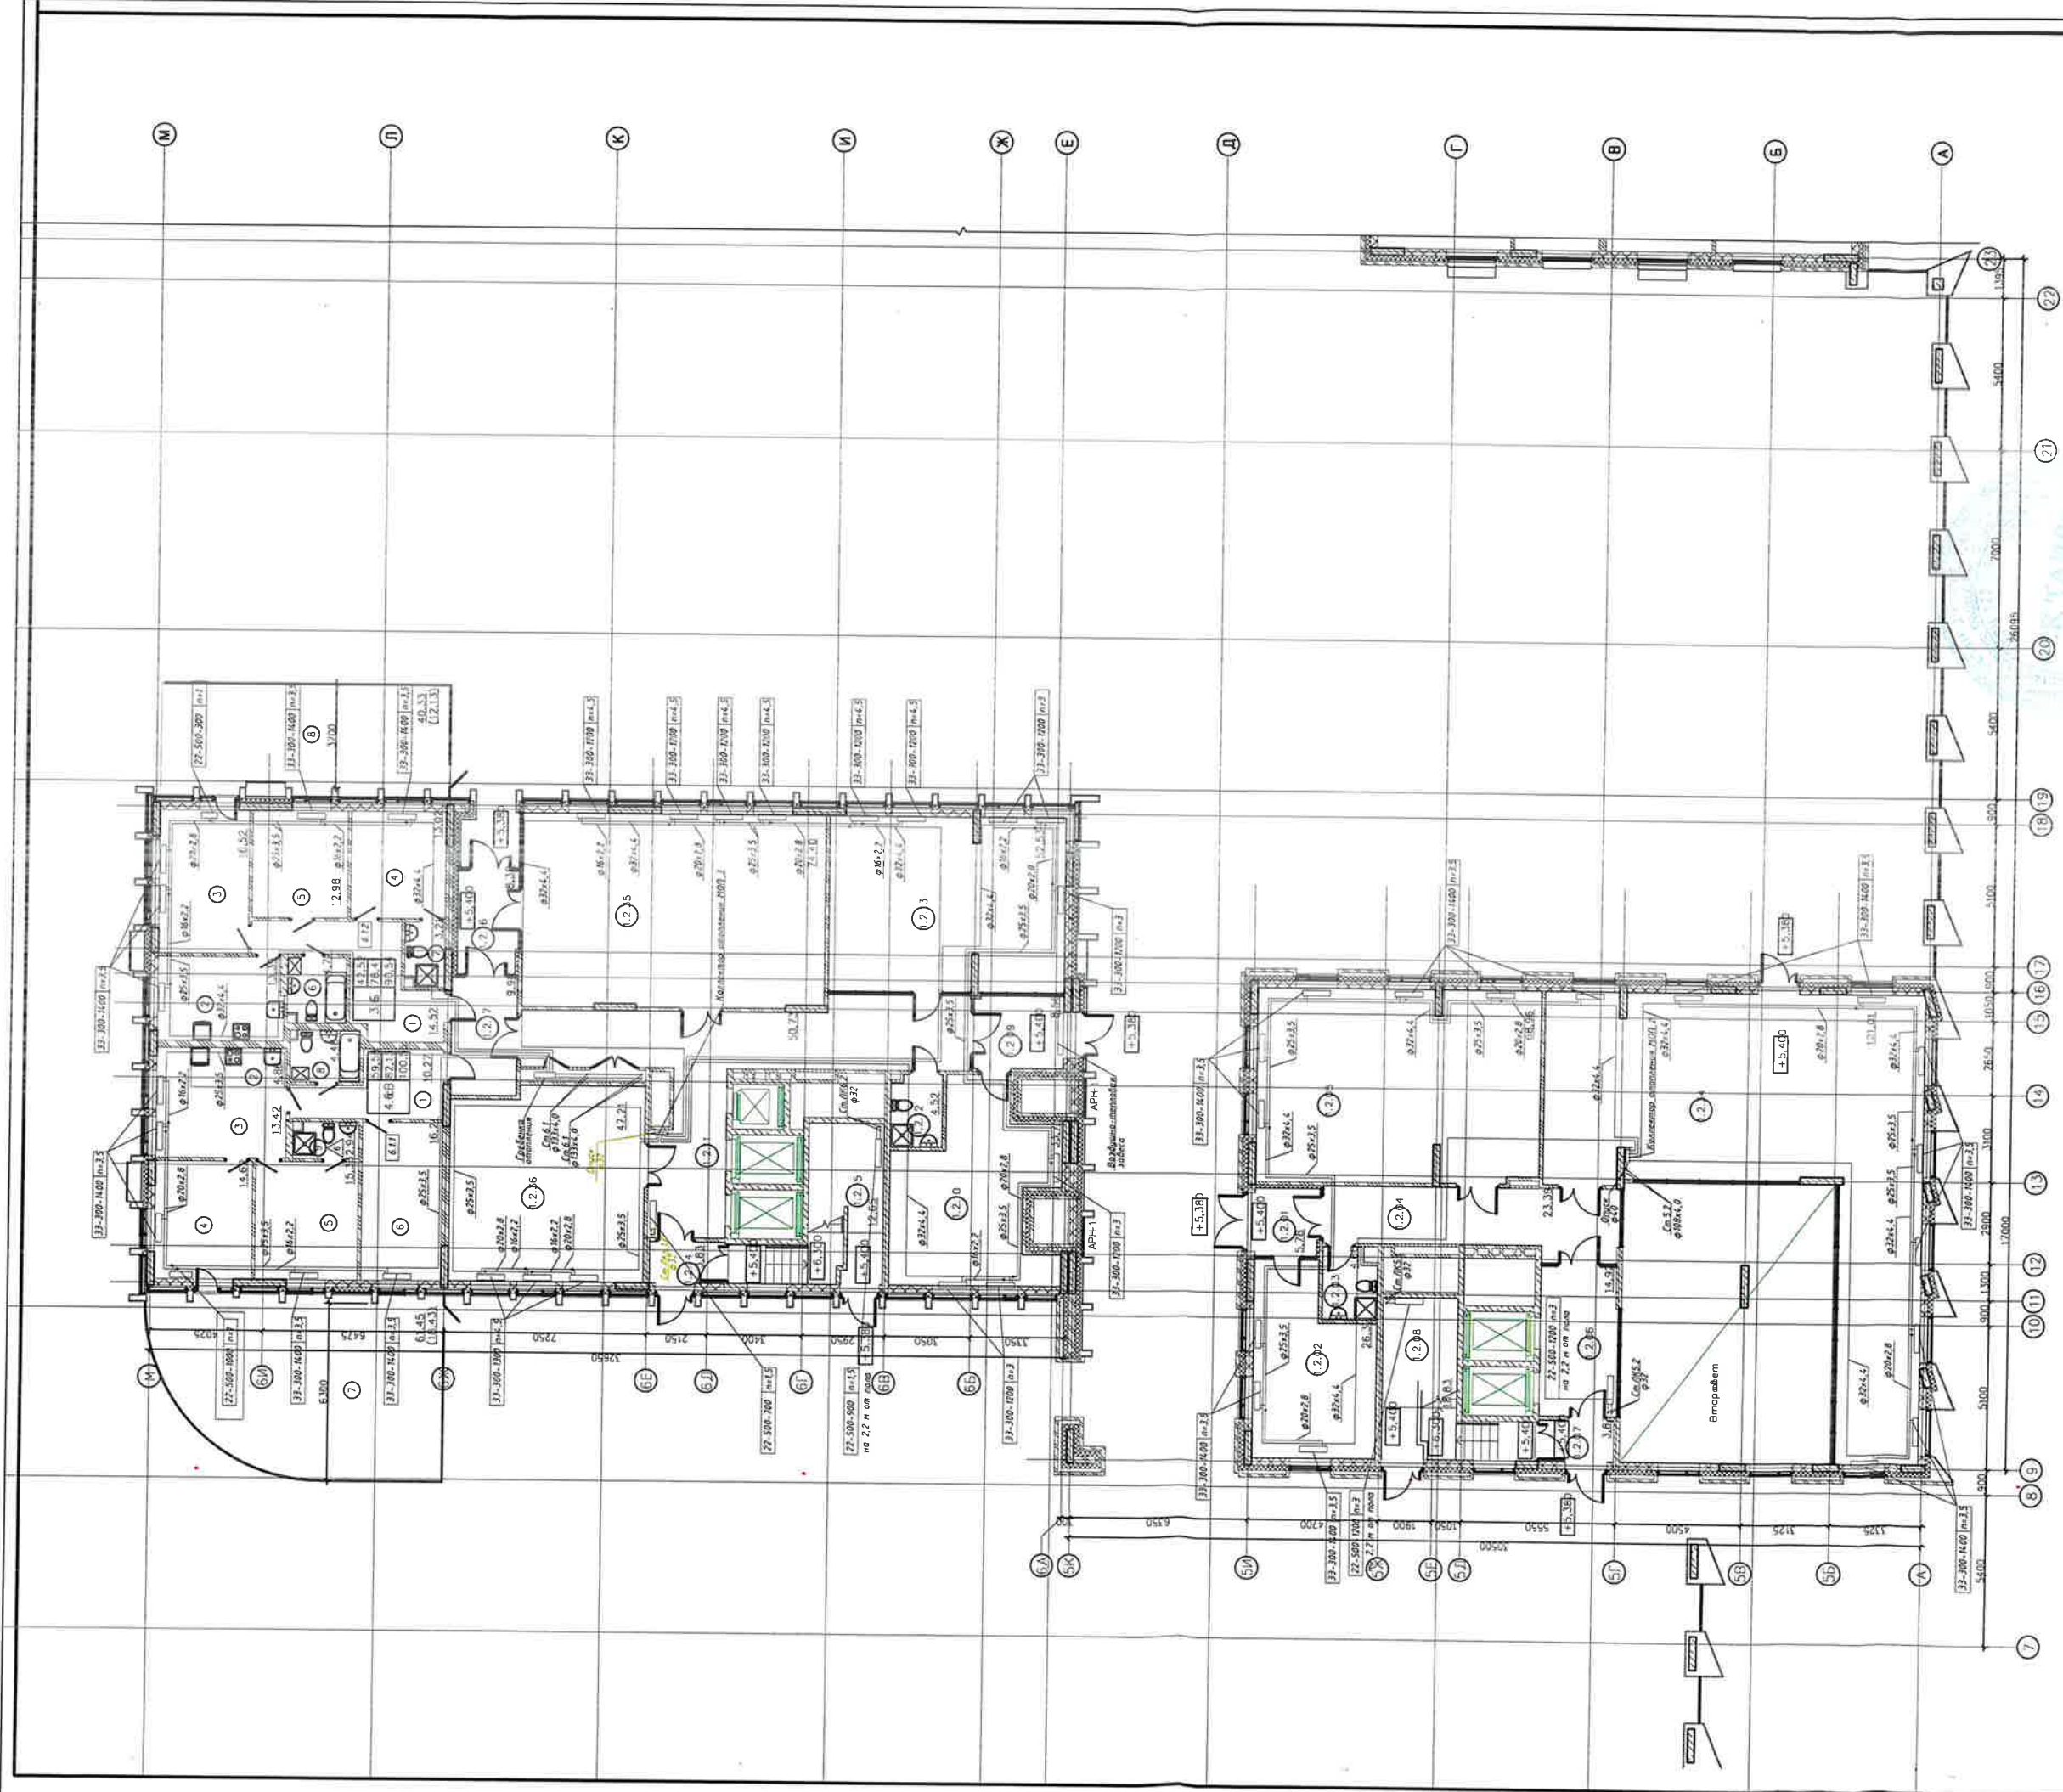

Компоновочная схема

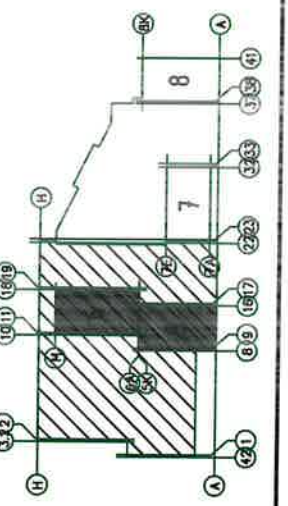

Исполнительная схема №15 от 20.04.2025г.			
Жилой комплекс по ул. Буварская - Вознесенский тракт г.Казань, РТ			
1 этаж			
Отопление			
Проект	Решаев В.А.	Лист	1
Директор	Забайкин Т.Н.	ИД	
Секция 5.6 Исполнительная схема			000 "СК ГАИР"
2 этажа на отп +5.400			