



Экспликация помещений		Площадь, м²	Кол-во помещений
Номер помещения	Наименование		
3.65			
1	Прихожая	14,52	
2	Кухня	13,38	
3	Жилая комната	16,52	
4	Спальня	13,02	
5	Спальня	12,98	
6	Ванная	4,77	
7	Санузел	3,21	
3.65в		78,40	
1	Прихожая	10,27	
2	Кухня-ниша	4,86	
3	Жилая комната	13,42	
4	Спальня	14,62	
5	Спальня	15,33	
6	Ванная	4,48	
7	Санузел	2,94	
		65,92	
Помещения общего пользования			
2	Лифтовая жилая (ЛПЗ)	19,01	
3	Коридор	17,97	
		34,22	
Общая площадь помещений		71,20	
		489,21	

Компоновочная схема

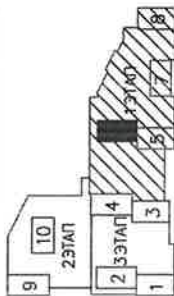

Экспликация помещений		Площадь, м²	Кол-во помещений
Номер помещения	Наименование		
2.6А			
1	Прихожая	8,03	
2	Кухня	12,68	
3	Жилая комната	15,79	
4	Спальня	12,68	
5	Санузел	1,89	
6	Ванная	4,48	
7	Гардеробная	3,39	
		58,94	
2.6Б			
1	Прихожая	7,68	
2	Кухня	12,68	
3	Жилая комната	16,55	
4	Спальня	12,10	
5	Санузел	1,89	
6	Ванная	4,48	
		55,38	
2.6Г			
1	Прихожая	10,09	
2	Кухня	13,31	
3	Жилая комната	15,68	
4	Спальня	15,58	
5	Санузел	1,89	
6	Ванная	4,53	
		61,18	
3.6А			
1	Прихожая	9,80	
2	Кухня-ниша	4,40	
3	Жилая комната	15,04	
4	Спальня	19,38	
5	Спальня	19,16	
6	Ванная	4,90	
7	Санузел	3,39	
8	Гардеробная	2,12	
		78,19	

Фрагмент плана этажи

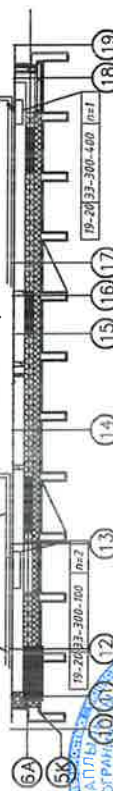


Исполнительная схема №7 от 20.04.2025г.

Жилой комплекс по ул. Бухарская - Вознесенский прайт г.Казань, РТ
1 этаж

Отопление		Лист	Листов
Содержание	ИД		
Секция 6. Исполнительная схема 3-4, 5-6, 11-16, 19-20 этажей	000 "СК ТАМР"		

Формат А4

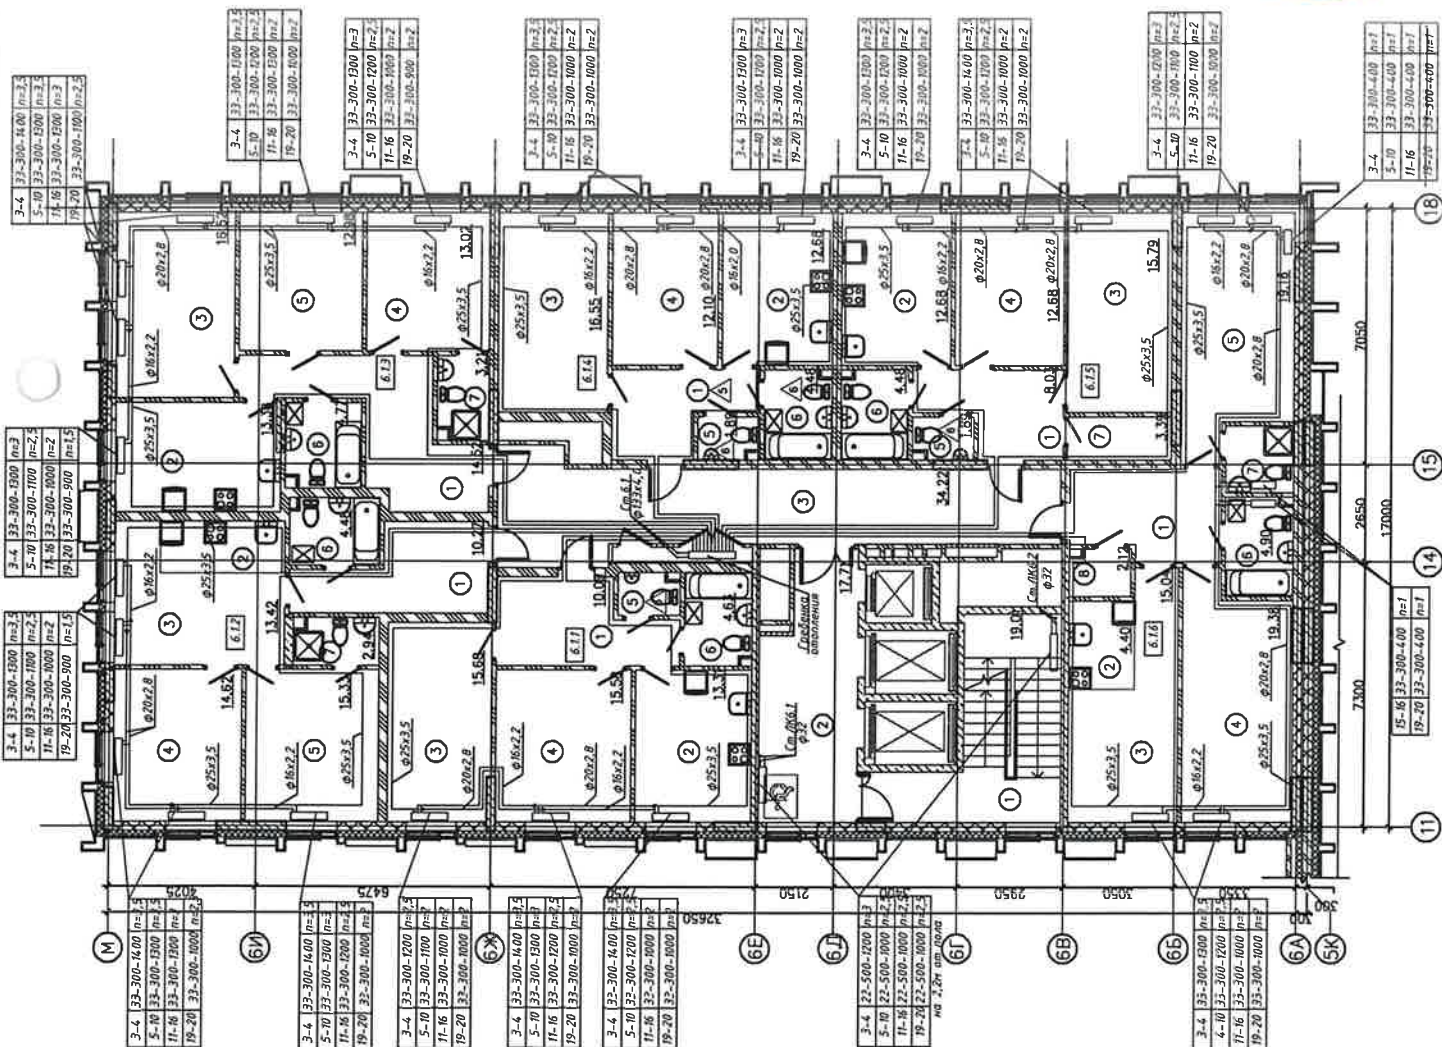

Исполнитель	Подпись	Дата
Вознесенский прайт	Подпись	Дата

