



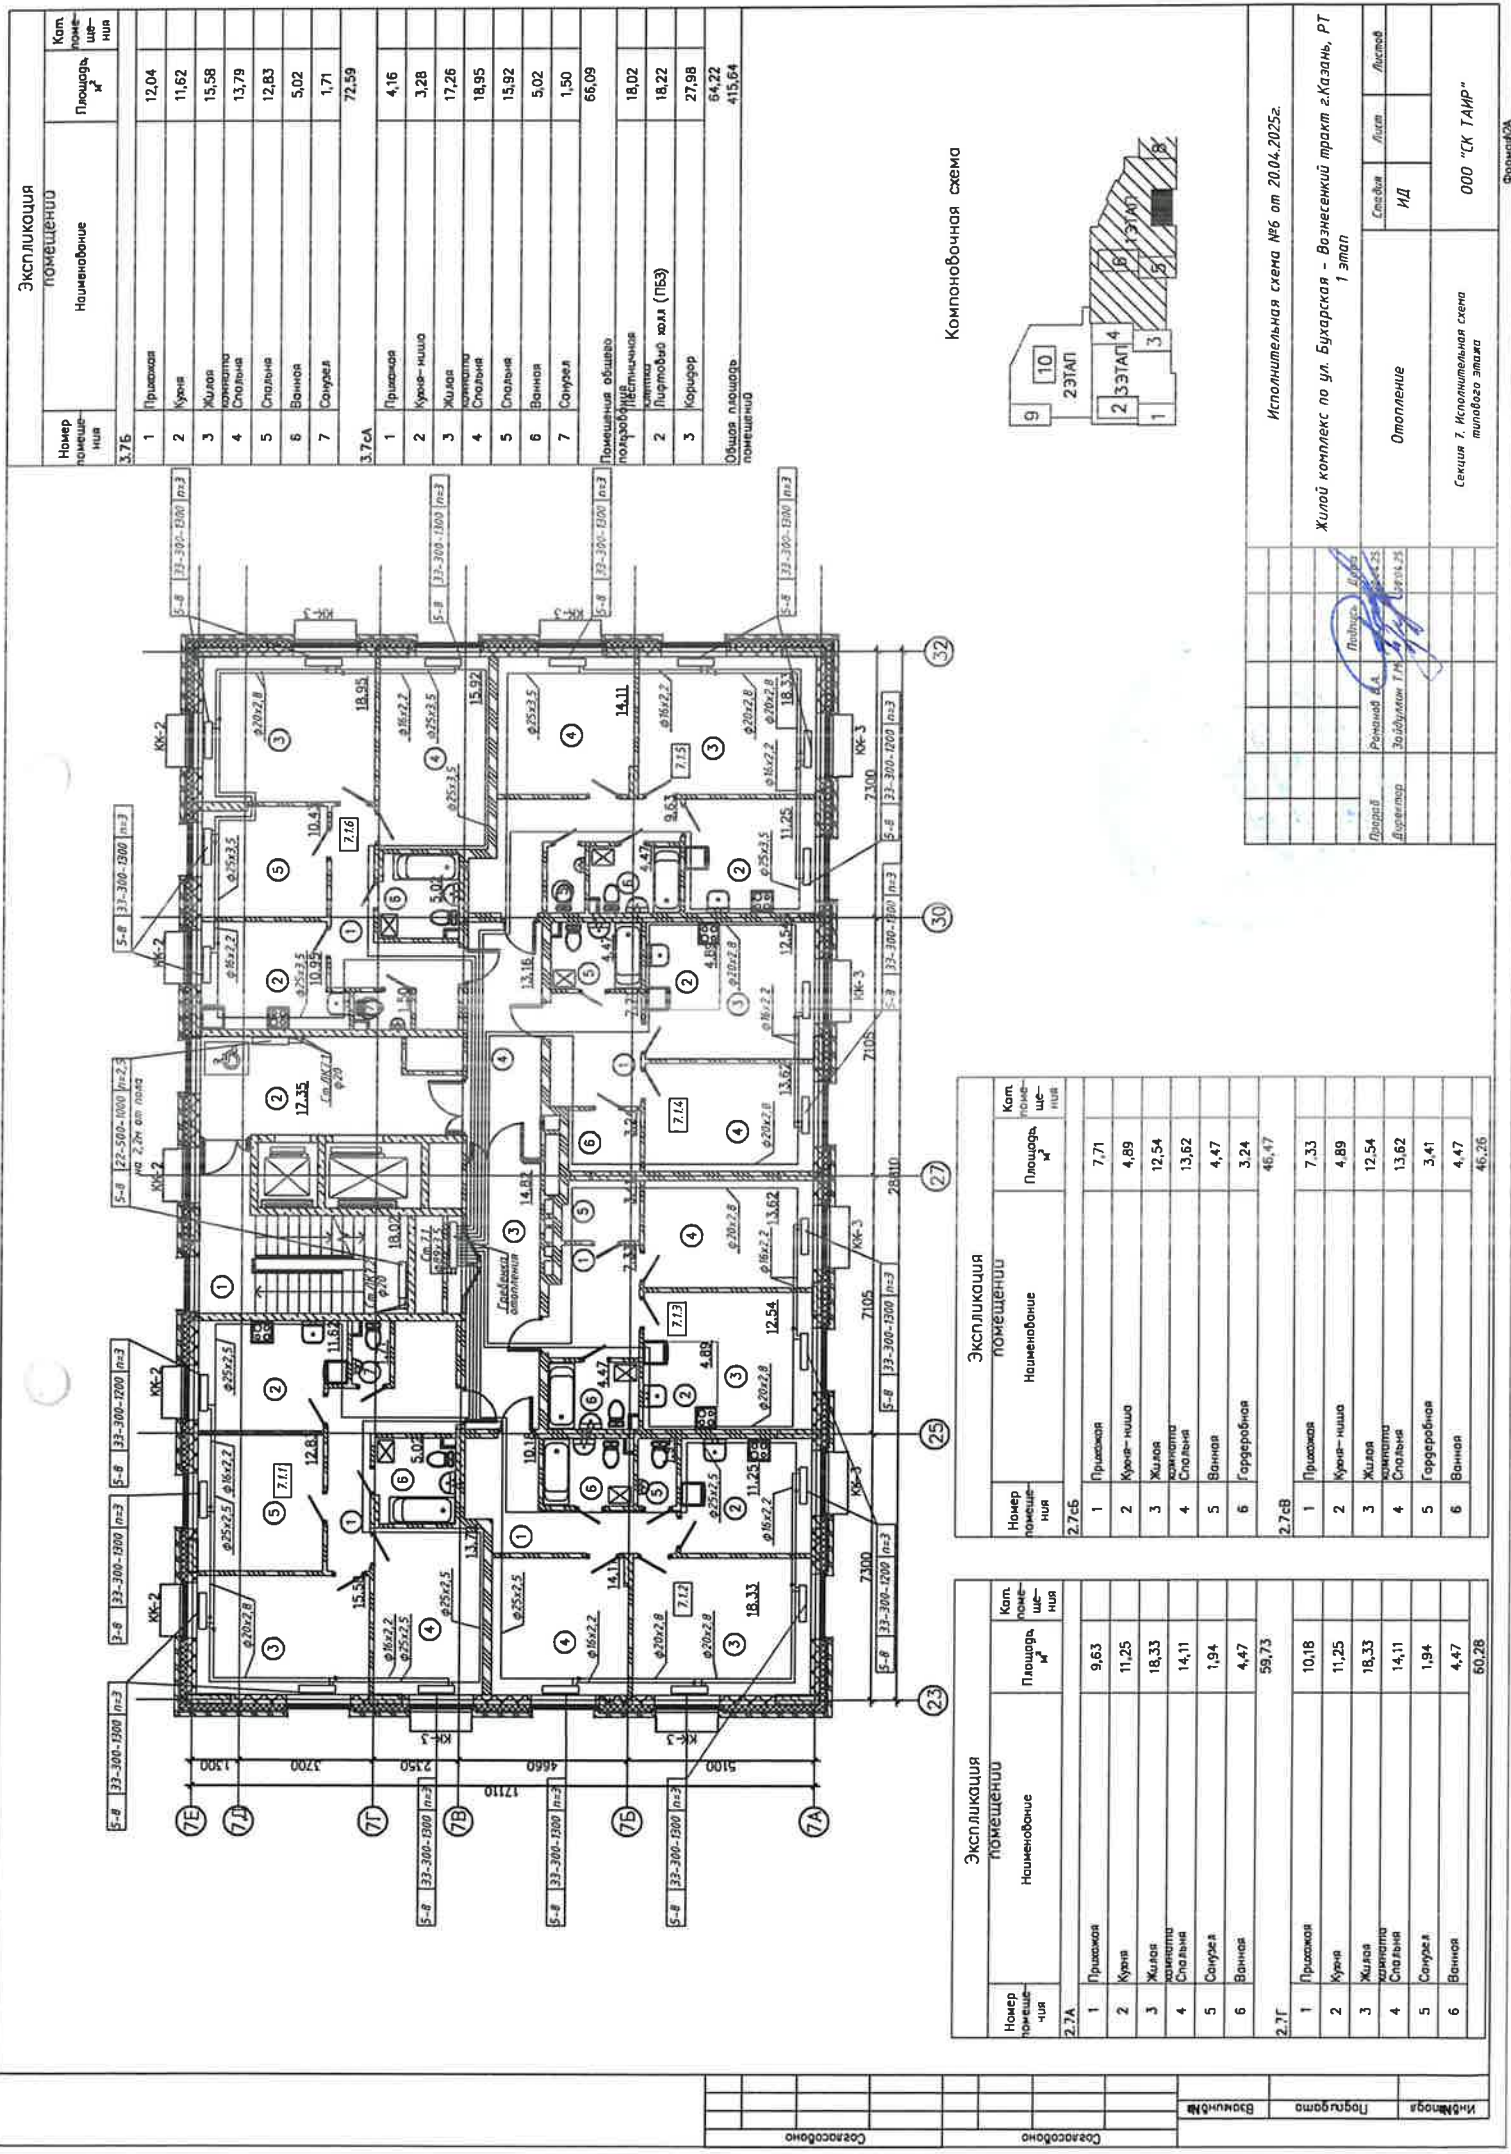

Экспликация помещений			Кат. помеще-ния
Номер помеще-ния	Наименование	Площадь, м²	
3.7б			
1	Прихожая	12.04	
2	Кухня	11.62	
3	Жилая комната	15.58	
4	Спальня	13.79	
5	Спальня	12.83	
6	Ванная	5.02	
7	Санузел	1.71	
3.7сА		72.59	
1	Прихожая	4.16	
2	Кухня-ниша	3.28	
3	Жилая комната	17.26	
4	Спальня	18.95	
5	Спальня	15.92	
6	Ванная	5.02	
7	Санузел	1.50	
		66.09	
Помещения общедомового назначения			
3	Коридор	27.98	
		64.22	
Общая площадь помещений			415.64

Компоновочная схема

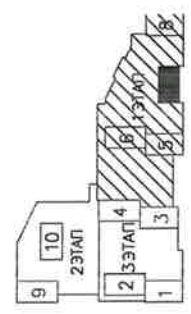

Исполнительная схема №6 от 20.04.2025г.		
Жилой комплекс по ул. Бухарская - Вознесенский тракт г.Казань, РТ		
1 этап		
Отопление		
	ИД	Лист
	Лист	Листов
Секция 7. Исполнительная схема типового этажа		
ООО "СК ТАИР"		
Формат А4		