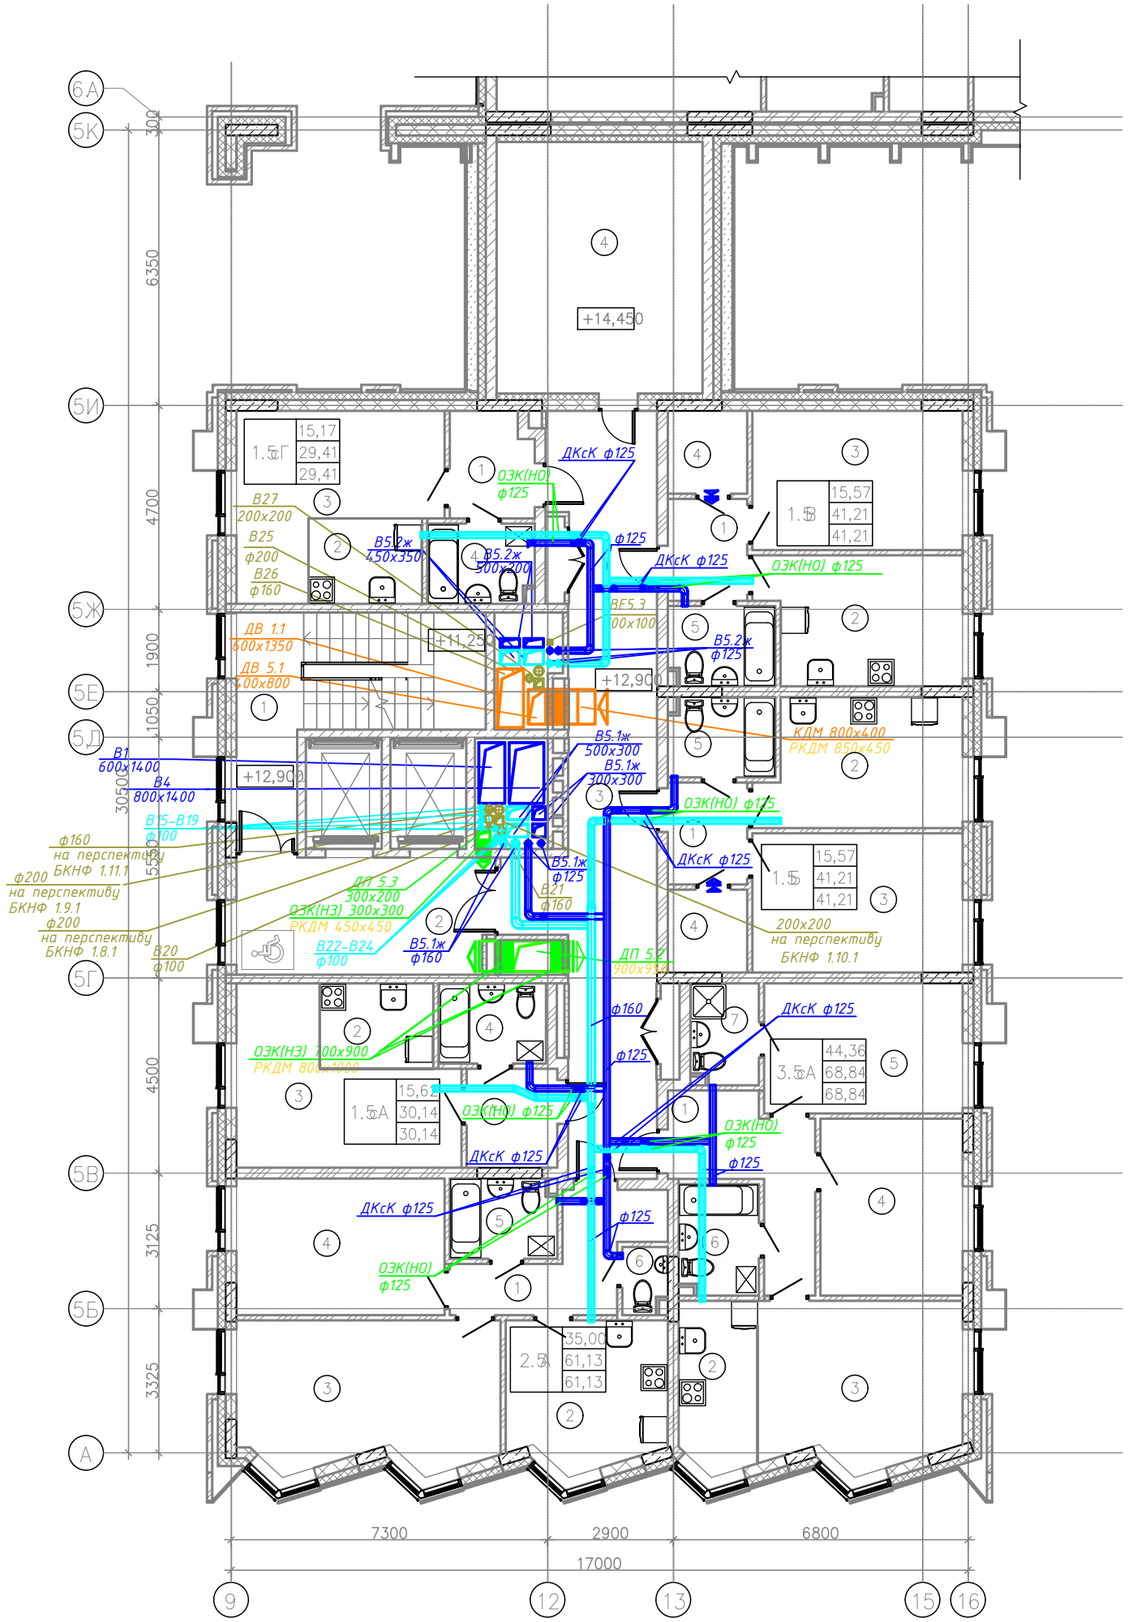

Экспликация помещений

Номер помещения	Наименование	Площадь, м²	Кат. помещения
1.5Б			
1	Прихожая	4,30	
2	Кухня	13,37	
3	Жилая комната	15,57	
4	Гардеробная	3,50	
5	Ванная	4,47	
		41,21	
1.5В			
1	Прихожая	4,30	
2	Кухня	13,37	
3	Жилая комната	15,57	
4	Гардеробная	3,50	
5	Ванная	4,47	
		41,21	
1.5сА			
1	Прихожая	4,77	
2	Кухня–ниша	5,16	
3	Жилая комната	15,62	
4	Ванная	4,59	
		30,14	
1.5сГ			
1	Прихожая	4,61	
2	Кухня–ниша	5,16	
3	Жилая комната	15,17	
4	Ванная	4,47	
		29,41	

Экспликация помещений

Номер помещения	Наименование	Площадь, м²	Кат. помещения
2.5А			
1	Прихожая	8,11	
2	Кухня	12,02	
3	Жилая комната	19,88	
4	Спальня	15,12	
5	Ванная	4,47	
6	Санузел	1,53	
		61,13	
3.5сА			
1	Прихожая	9,27	
2	Кухня–ниша	6,97	
3	Жилая комната	17,24	
4	Спальня	13,38	
5	Спальня	13,74	
6	Ванная	4,64	
7	Санузел	3,60	
		68,84	
Помещения общего пользования			
1	Лестничная клетка	19,04	
2	Лифтовый холл (ПБЗ)	15,77	
3	Коридор	39,42	
		74,23	
Технические помещения			
4	Пространство для для размещения трубопроводов инженерных систем	27,55	
		27,55	
Общая площадь помещений		373,72	

Компоновочная схема

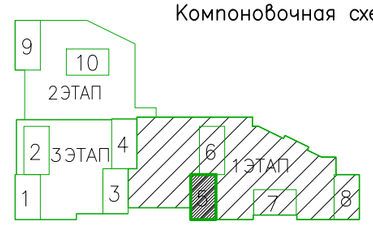

Изм.	Кол.уч.	Лист	№док.	Подп.	Дата
Разработал		Лалетин Е.И.			

Исполнительная документация

Жилой комплекс по ул. Бухарская – Вознесенский тракт г. Казань, РТ

Отопление и вентиляция

Стадия	Лист	Листов
ИД	3	15

Исполнительная схема №3 от 01.08.2025
План систем вентиляции в БС-5 на 4-5 этажах на отм. +12.900, +14.500

ООО "СТАНДАРТ"